



FIRST FLOOR PLAN

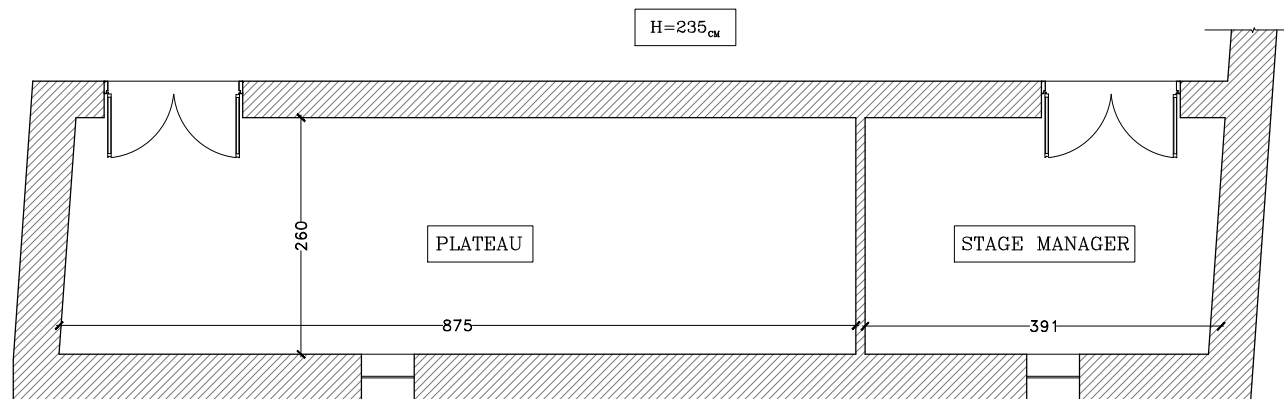

SECOND FLOOR PLAN

Comments

Key Plan

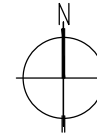

Per Construction	Per Approval	Per Verification	Per Contract	کارفرما:	دستگاه اجرایی
C				اداره کل هنرهای نمایشی	سازمان هنری وزارت فرهنگ و ارشاد اسلامی
A				مشاور:	گروه معماری داخلی رایین
A					
Field:	مراجعه:	تاریخ:	ردیف:	پیمان:	مقیاس:
As built	ساخته شده	۹۳/۰۹/۳۰	۱۷۷۵	۱/۷۷۵	A3
Design No:	شماره پروژه:	Drawing No:	A-SAN-003		