


HAFEZ BLACK BOX
 HIGH LEVEL=834_{CM}
 LOW LEVEL=663.4_{CM}
 (UNDER LIGHT BRIDGE)

KITCHEN
 H=365.4_{CM}

LOCKER ROOM
 H=277_{CM}

Comments

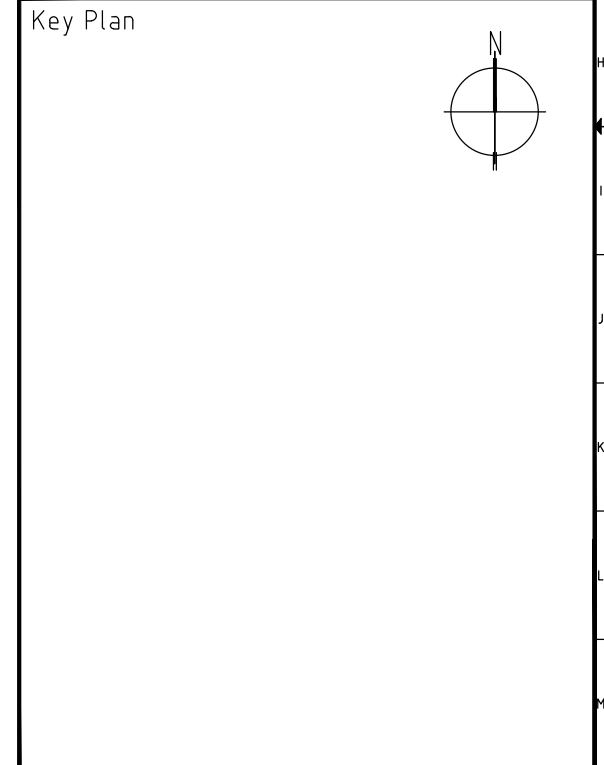

کارفرمای: دستگاه اجرایی اداره کل هنرهای نمایشی معاونت هنری وزارت فرهنگ و ارشاد اسلامی		مشاوره: گروه معماری داخلی رایین	
Project: عنوان پروژه:	Field: ساختمانی As built	Date: ۹۳/۹/۳۰ Design No: شماره پروژه:	Title: A-HA-001 Edition: شماره نقشه:
Drawn By:	Checked By:	Unit: متریک Scale: ۱:۷۵ SHEET: A3	Project No: