


Comments

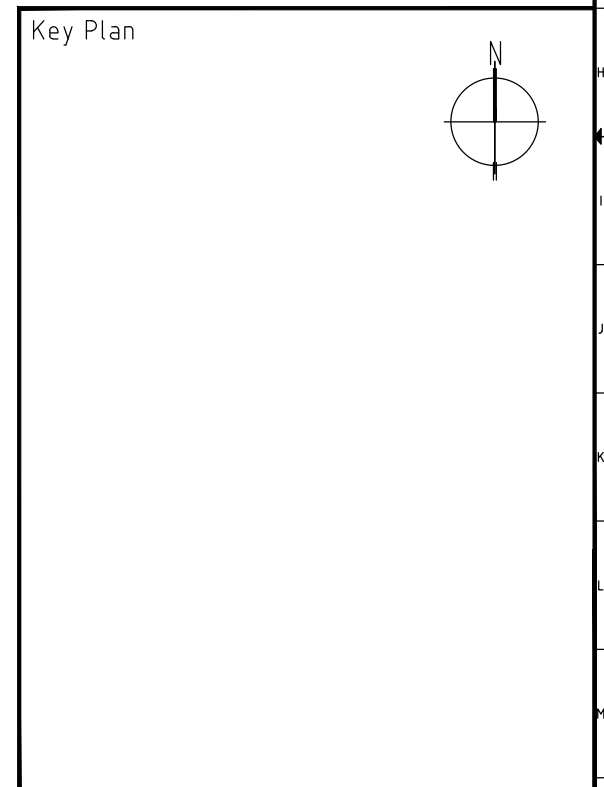

<input type="checkbox"/> For Construction <input type="checkbox"/> For Approval <input type="checkbox"/> For Contract <input type="checkbox"/> For Contract		کارفرمای		دستگاه اجرایی	
C B A		تاریخ: ۹۳/۹/۳۰ واحد: متریک مقیاس: ۱/۱۵۰		اداره کل هنرهای نمایشی معاونت هنری وزارت فرهنگ و ارشاد اسلامی	
Project: عنوان پروژه:		گروه معماری داخلی رایین		مشاور:	
Field: ساختمانی As built		Design by: [Blank] Drawn by: [Blank]		Title: چون ساخت تالار واحد طبقه همکف Drawing No: A-VA-001 Edition:	