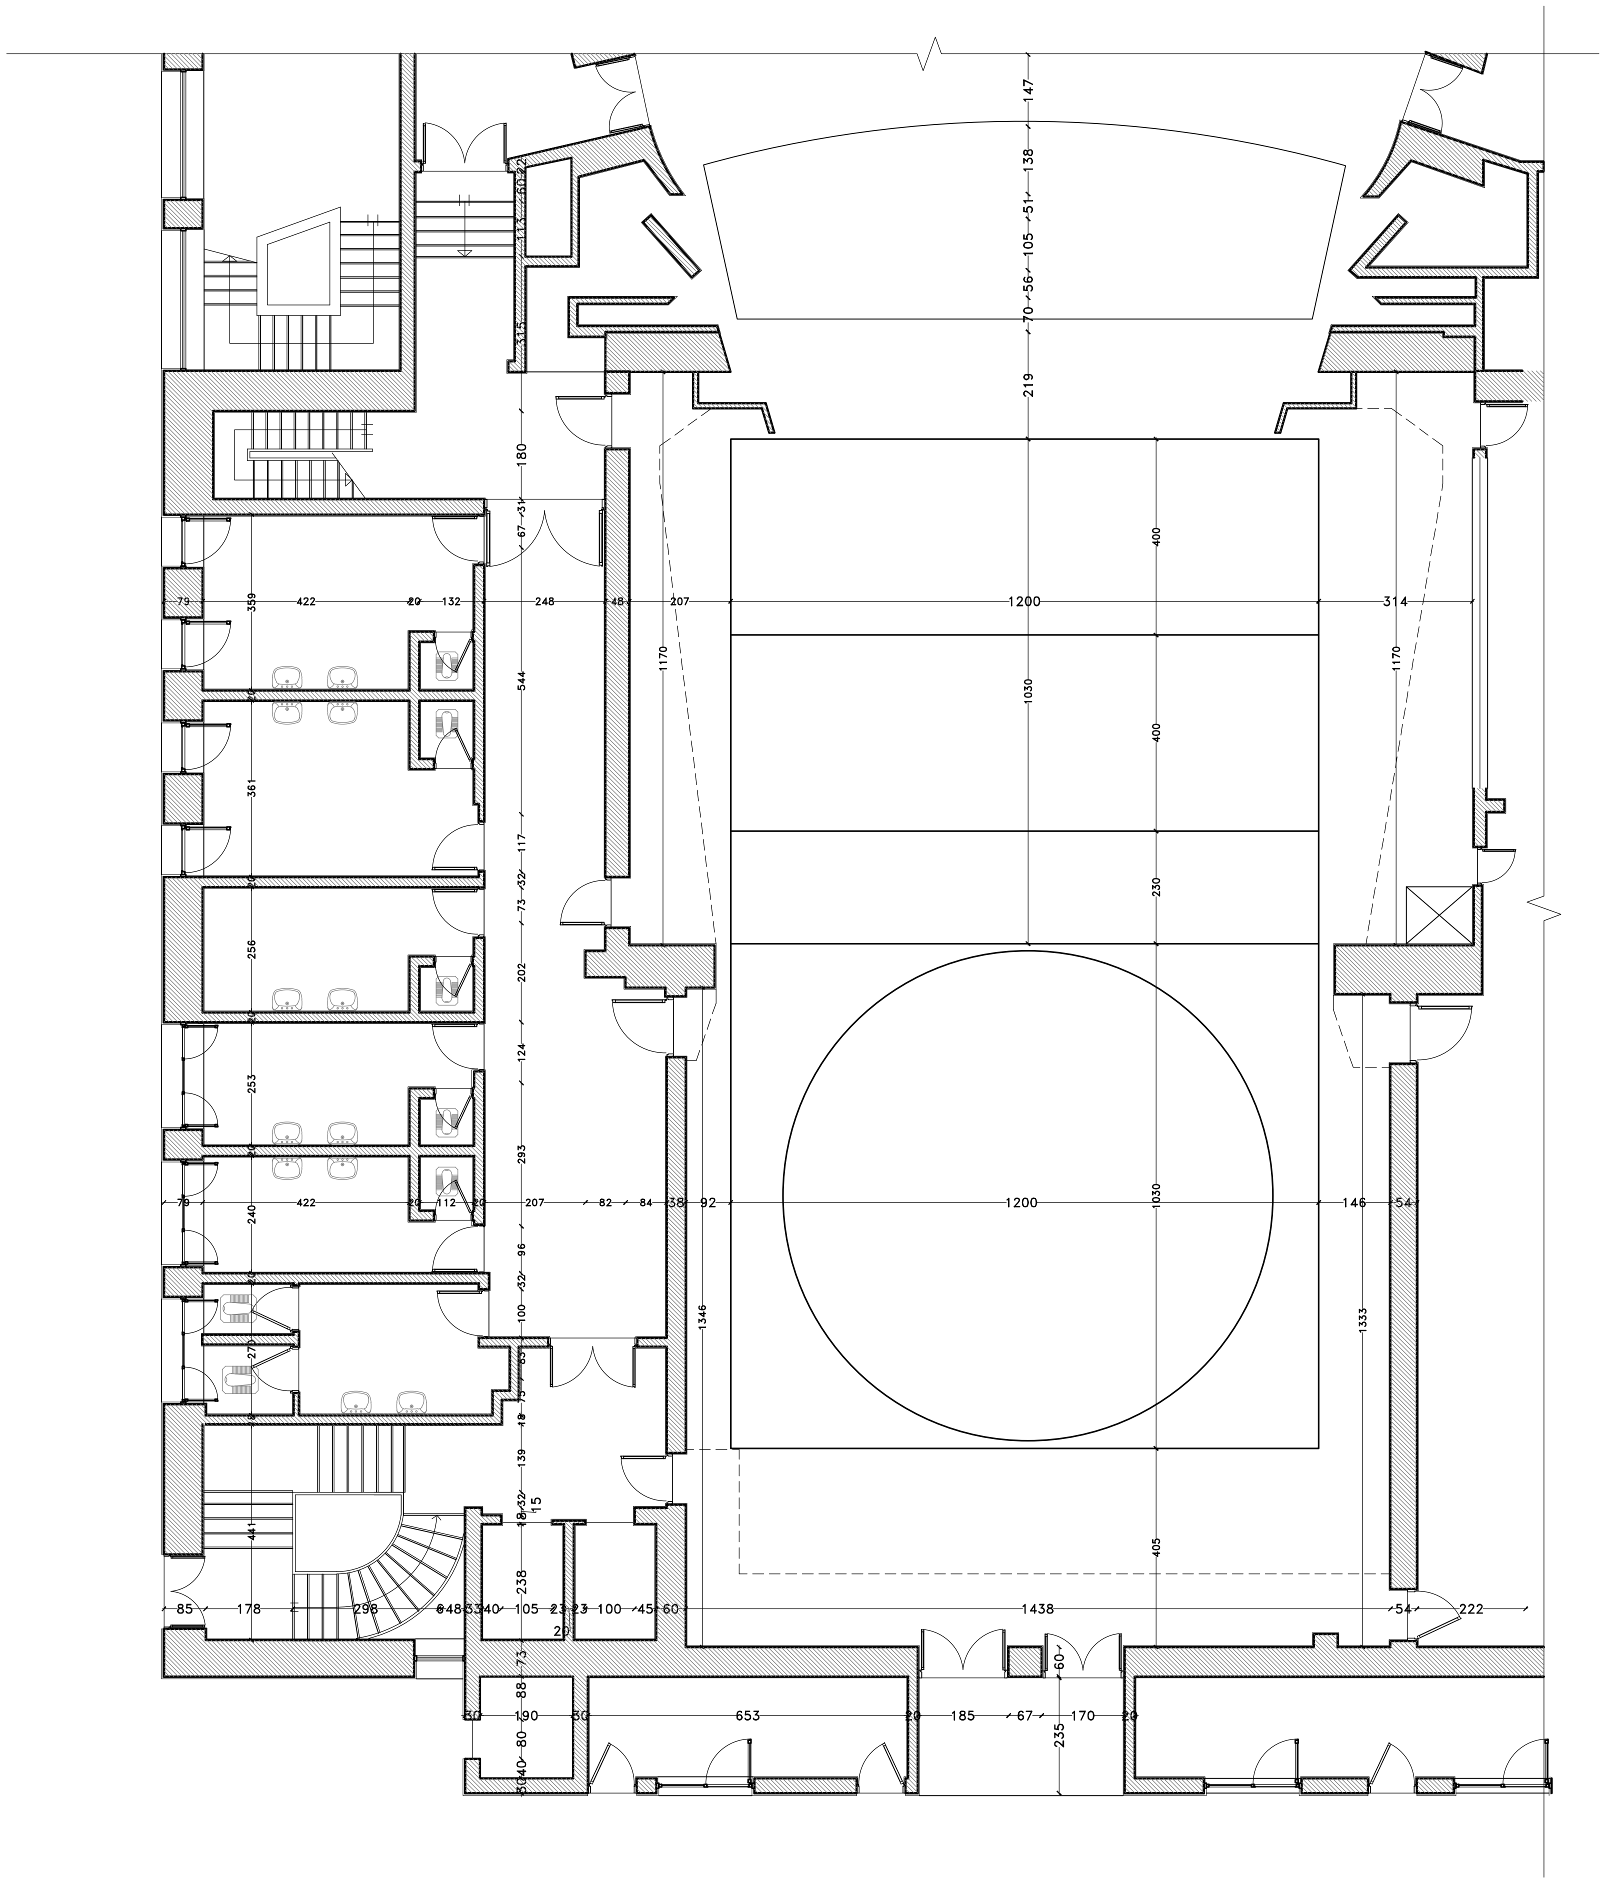

Comments

Key Plan

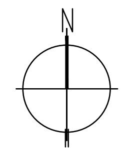

For Construction ○	For Approve ○	For Cordination ○	For Comment ○

RevNo	Revision note	Date	Checked	Signature
C				
B				
A				

دستگاه اجرایی

معاونت هنری وزارت فرهنگ و ارشاد اسلامی

کارفرما:

اداره کل هنرهای نمایشی

Project: عنوان پروژه:

مشاور:

گروه معماری داخلی رابین

ROBBIN INTERIOR DESIGN GROUP

Field:

ساختمانی

As built

طراح Designed by:	کنترل عبدالخالق مصدق Checked by:	تاریخ ۹۴/۰۹/۳۰ Date:	واحد متریک Unit	مقیاس ۱/۱۵۰ Scale:	A3 SHEET
ترسیم فروغ اکرمی خالدی Drawn by:	تصویب عبدالخالق مصدق Approved by:	عنوان نقشه: اندازه گذاری چون ساخت تالار وحدت طبقه همکف Title:			
شماره طرح: Design No:					
شماره پروژه: Project No:		شماره نقشه: Drawing No: A-VA-002			Edition